Plan Local d'Urbanisme

Commune de :
ORMES

VU POUR ETRE ANNEXE A NOTRE DELIBERATION EN DATE DE CE JOUR APPROUVANT LE PLAN LOCAL D'URBANISME DE NOTRE COMMUNE.
ORMES le,

Plan de Zones
Echelle : 1/2500

Document n° 3b

Révisions		Modifications	Mises à jour
Arrêt	Approbation	Approbation	Arrêté
12 juin 2003	26 février 2004		

Révision simplifiée approuvée le 14 Novembre 2006

AGENCE RÉGIONALE DE REIMS ET DE L'URBANISME
Développement économique & Prospective

LEGENDE

A - LES ZONES ET LES SECTEURS

- U — ZONE
- Ua — SECTEUR

B - LES AUTRES INDICATIONS

- EMPLACEMENT RESERVE
- ESPACE BOISE CLASSE A CONSERVER
- APPELLATION CHAMPAGNE
- BANDE DES 300 m ET 30 m VOIE BRUYANTE DE CATEGORIE 1 ET 4
- BANDE DE LA D.U.P.
- 200 m — PERIMETRE D'ISOLEMENT
- VEGETALISATION ET PLANTATIONS A REALISER AU TITRE DU 7ème ALINEA DE L'ARTICLE L 123-1-5 DU CODE DE L'URBANISME

B - LES EMPLACEMENTS RESERVES
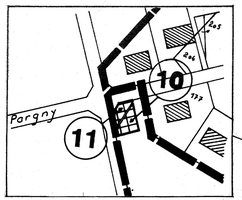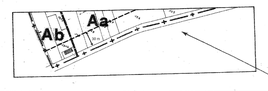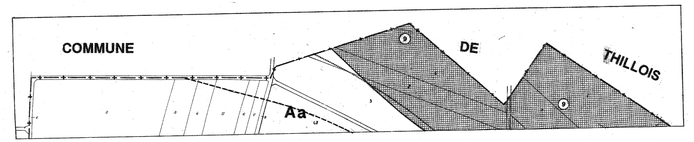
1. CREATION DE LA LIGNE A GRANDE VITESSE
   BENEFICIAIRE: RESEAU FERRE DE FRANCE (R.F.F.)
2. CREATION D'UNE STATION DE RELEVAGE DES EAUX USEES
   BENEFICIAIRE: LA COMMUNAUTE DE COMMUNES
3. EXTENSION D'UNE SALLE COMMUNALE
   BENEFICIAIRE: LA COMMUNE
4. CREATION D'UN PARKING
   BENEFICIAIRE: LA COMMUNE
5. EXTENSION DU BASSIN D'EAU PLUVIALES
   BENEFICIAIRE: LA COMMUNAUTE DE COMMUNES
6. EXTENSION DU CIMETIERE
   BENEFICIAIRE: LA COMMUNE
7. ~~ELARGISSEMENT DE VOIRIE~~ Supprimé
   ~~BENEFICIAIRE: LA COMMUNE~~
8. ELARGISSEMENT DE VOIRIE
   BENEFICIAIRE: LA COMMUNE
9. CONTOURNEMENT SUD DE REIMS
   BENEFICIAIRE: L'ETAT
10. ZONE D'INFILTRATION DES EAUX PLUVIALES ISSUES DES VOIRIE
    BENEFICIAIRE: LA COMMUNAUTE DE COMMUNES
11. AMENAGEMENT DE CARREFOUR
    BENEFICIAIRE: LA COMMUNE